


PORTAS

ITEM	DIMENSÕES	TIPO	MATERIAL
P1	90x210	Abrir	Alumínio
P2	80x210	Abrir	Madeira
P3	70x210	Abrir	Madeira
P4	250x250	Abrir / 2 folhas deslizantes e 2 fixas	Vidro Temperado

DEMOLIR ■  
 CONSTRUIR ■  
 MURO DE TAPUME METALICO ■

JANELAS

ITEM	DIMENSÕES	TIPO	MATERIAL
J1	150x100/120	Correr	Vidro Temperado
J2	40x60/140	Basculante	Vidro Temperado

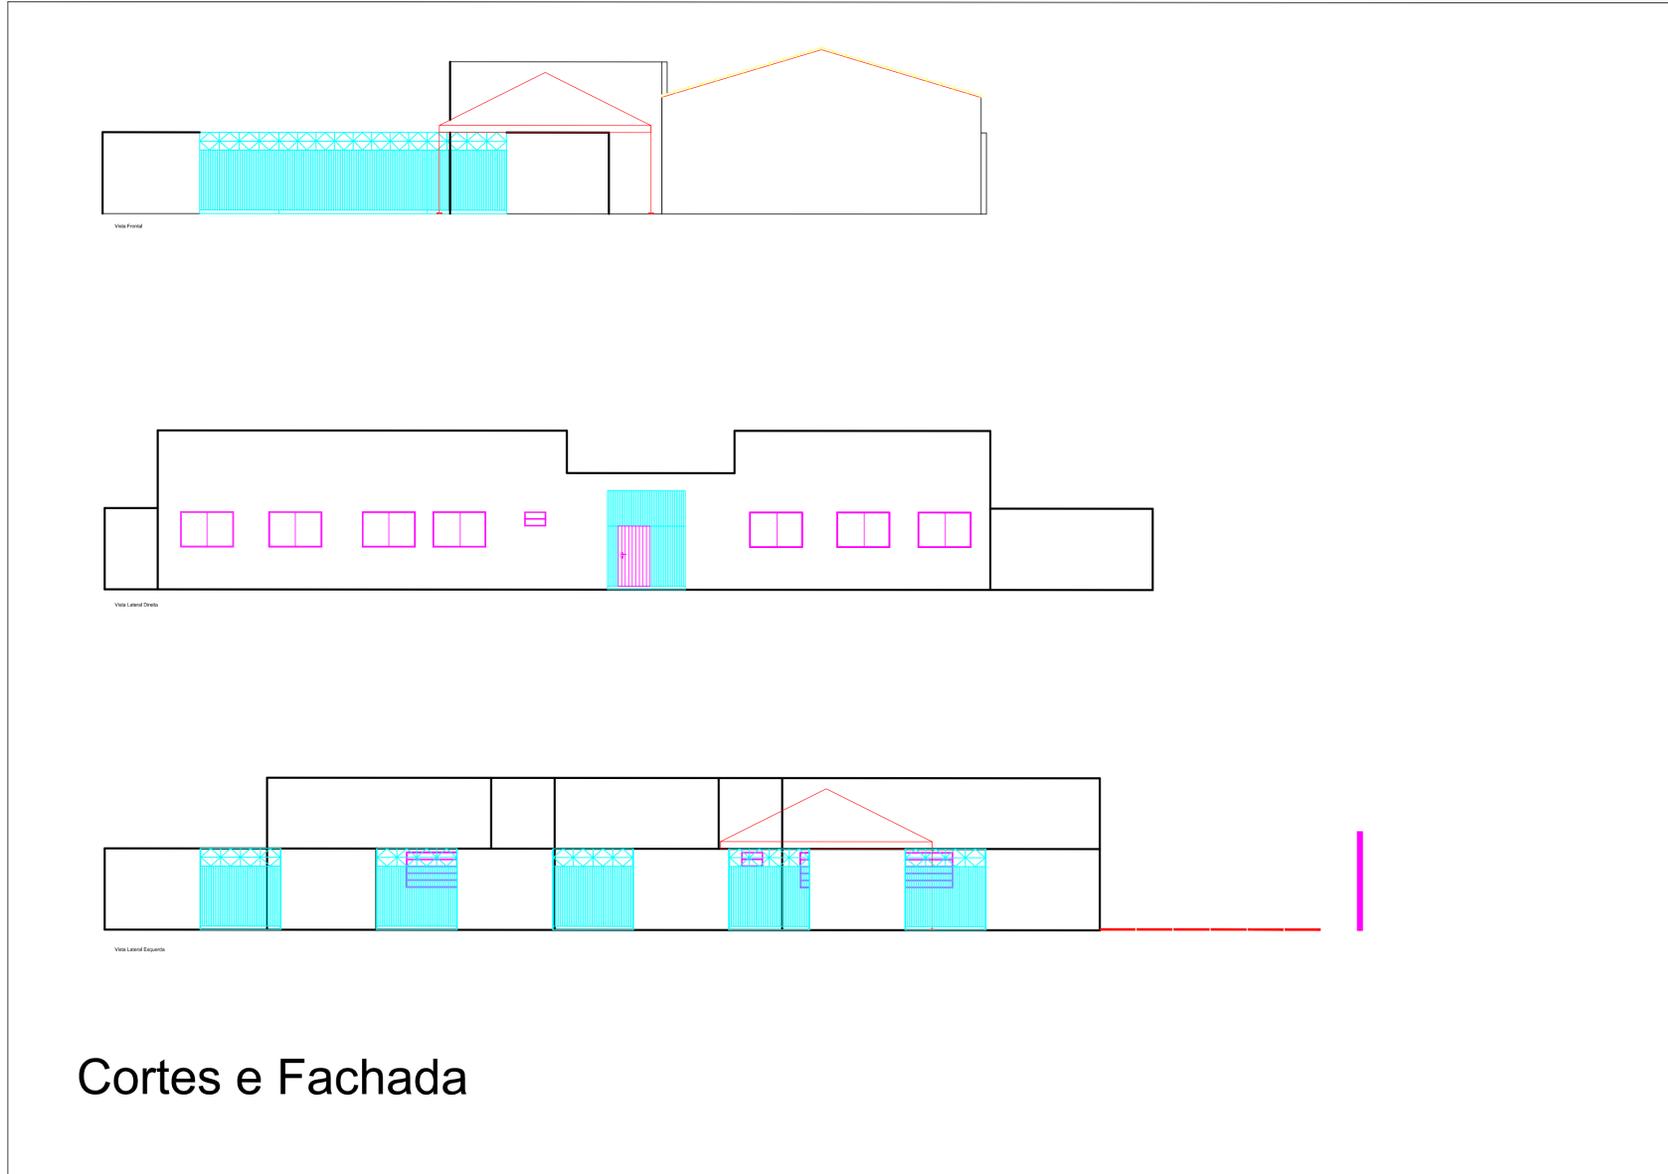

Cortes e Fachada

PLANTA CORTES E FACHADA  
 ESCALA 1:50



**Prefeitura de São Simão**  
 Administrando para o povo!  
 ADM. 2017 - 2020

<b>Projeto:</b> PROJETO ARQUITETÔNICO AS BUILT		<b>Folha:</b> 02/02
<b>Descrição:</b> Projeto Arquitetônico As-built do ESF III - Sergio Antônio de Moura		
<b>Conteúdo:</b> Planta Cortes e Fachadas Quadro de Esquadrias		
<b>Local:</b> Avenida Liberdade, Qd. 02, Lt. 01, Jardim Liberdade I, São Simão-GO		
<b>Proprietário:</b> Município de São Simão, Goiás CNPJ 02.056.778/0001-48		
<b>Áreas:</b> Área total.....661,24 m² Área construída.....237,68 m²	<b>Escala:</b> INDICADA	<b>Data:</b> 03/2020
<b>Responsável Técnico:</b> Isabela Cristina Souza de Oliveira Engenheira Civil - CREA 221319/D-MG/GO	<b>Responsável Município:</b> Wilber Floriano Prefeito Municipal de São Simão	
<b>Autenticações:</b>		